
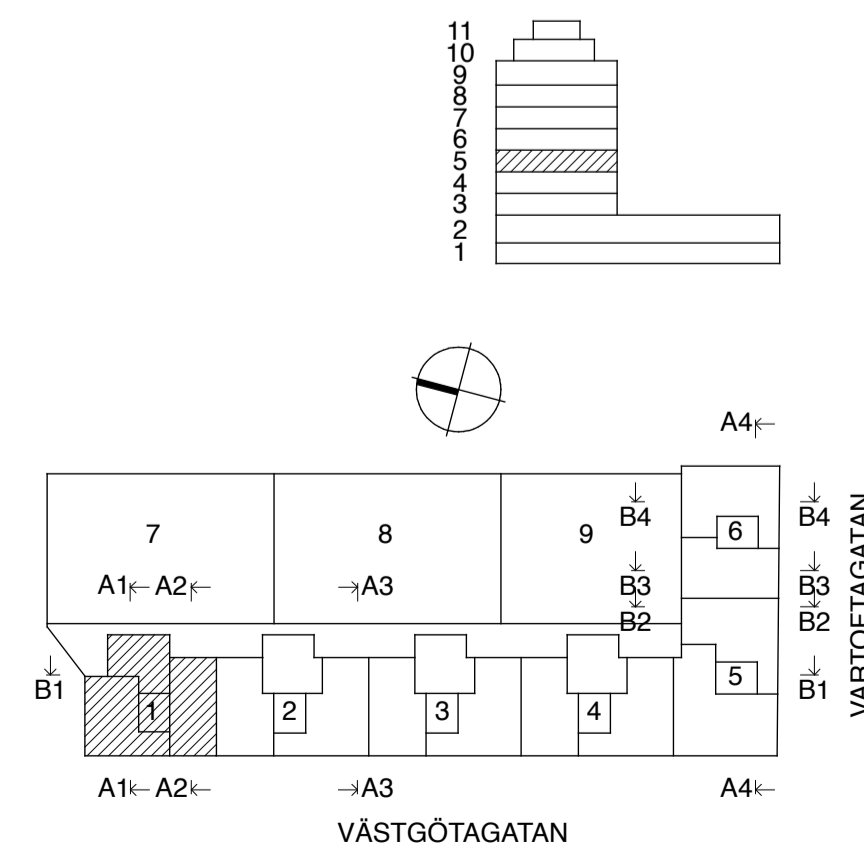


RITNINGEN HAR OMSTÄMPLATS FRÅN BYGGHANDLING TILL RELATIONSHANDLING. AVVIKELSER FRÅN, PÅ RITNING REDOVISAT UTFÖRANDE, KAN FÖREKOMMA, DÅ FÖRÄNDRINGAR I INKÖPS- OCH BYGGSKEDEN EJ HAR INARBETATS PÅ RITNINGEN.

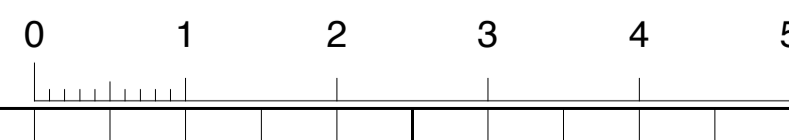

REV	ANT	REVIDERINGEN AVSER	SIGN	DATUM
		RELATIONSHANDLING	MP	2010-04-14
RELATIONSHANDLING				
ROSENLUNDSTERRASSEN				
NCC			REGION BOENDE STOCKHOLM VALLGATAN 3 170 80 SOLNA TEL: 08-585 510 00	
● A	ÄWL			TEL: 08-555 786 00
L	ÄWL			TEL: 08-555 786 00
K	ELU			TEL: 08-622 91 00
V	PQR			TEL: 08-590 965 00
E	PQR			TEL: 018-65 70 80
UPPDRAG NR NCC 0005		RITAD AV BM		HANDLAGGARE MP
DATUM 2007-05-15		ANSVARIG BM		
TRAPPHUS 1				
PLAN 5				
SKALA A1=1:50 A3=1:100		NUMMER A-40.1-105		REV