


LGH 1091
5 RoK (5 pers)
Övre etage
43,0 m²

LGH 1101
4 RoK (4 pers)
Nedre etage
63,7 m²

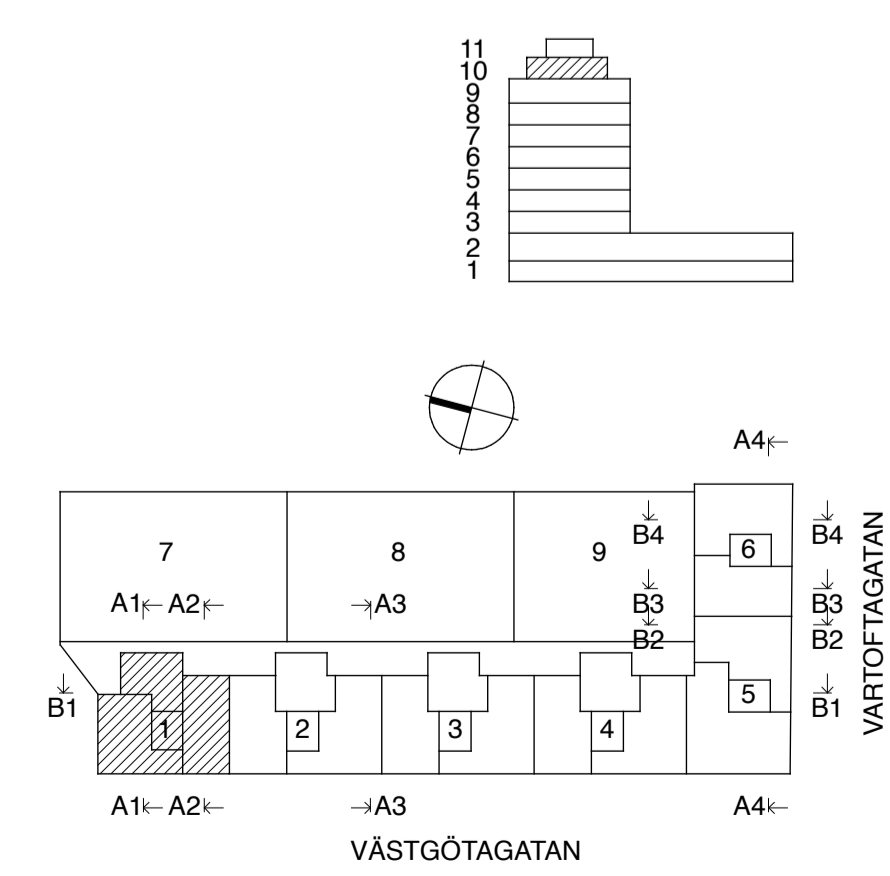

RITNINGEN HAR OMSTÄMPLATS FRÅN BYGGHANDLING TILL RELATIONSHANDLING. AVVIKELSER FRÅN, PÅ RITNING REDOVISAT UTFÖRANDE, KAN FÖREKOMMA, DÅ FÖRÄNDRINGAR I INKÖPS- OCH BYGGSKEDEN EJ HAR INARBETATS PÅ RITNINGEN.

REV	ANT	REVIDERINGEN AVSER	SIGN	DATUM
		RELATIONSHANDLING	MP	2010-04-14
RELATIONSHANDLING				
ROSENLUNDSTERRASSEN				
NCC			REGION BOENDE STOCKHOLM VÄLLGATAN 3 170 80 SOLNA TEL: 08-585 510 00	
●	A	ÄWL		TEL: 08-555 786 00
	L	ÄWL		TEL: 08-555 786 00
	K	ELU		TEL: 08-622 91 00
	V	PQR		TEL: 08-590 965 00
	E	PQR		TEL: 018-65 70 80
UPPDRAG NR		RITAD AV		HANDLAGGARE
NCC 0005				MP
DATUM		ANSVARIG		
2007-05-15		BM		
TRAPPHUS 1				
PLAN 10				
SKALA		NUMMER		REV
A1=1:50 A3=1:100		A-40.1-110		