


LGH 1042
2 RoK (1 pers)
47,4 m²

LGH 1041
3 RoK (3 pers)
74,4 m²

LGH 1043
3 RoK (3 pers)
75,5 m²

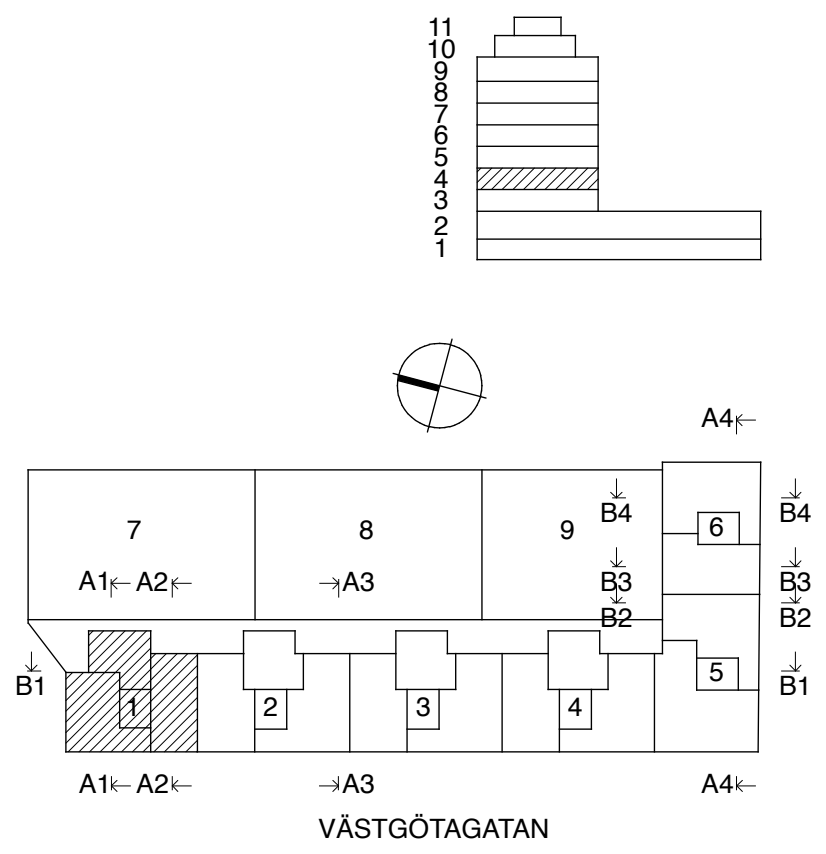

RITNINGEN HAR OMSTÄMPLATS FRÅN BYGGHANDLING TILL RELATIONSHANDLING. AVVIKELSER FRÅN, PÅ RITNING REDOVISAT UTFÖRANDE, KAN FÖREKOMMA, DÅ FÖRÄNDRINGAR I INKÖPS- OCH BYGGSKEDEN EJ HAR INARBETATS PÅ RITNINGEN.

REV	ANT	REVIDERINGEN AVSER	SIGN	DATUM
		RELATIONSHANDLING	MP	2010-04-14
RELATIONSHANDLING				
ROSENLUNDSTERRASSEN				
NCC			REGION BOENDE STOCKHOLM VÄLLGATAN 3 170 80 SOLNA TEL: 08-585 5100	
● A	ÄWL			TEL: 08-555 786 00
L	ÄWL			TEL: 08-555 786 00
K	ELU			TEL: 08-622 91 00
V	PQR			TEL: 08-590 965 00
E	PQR			TEL: 018-65 70 80
UPPDRAG NR NCC 0005		RITAD AV BM		HANDLAGGARE MP
DATUM 2007-05-15		ANSVARIG BM		
TRAPPHUS 1				
PLAN 4				
SKALA A1=1:50 A3=1:100		NUMMER A-40.1-104		REV