
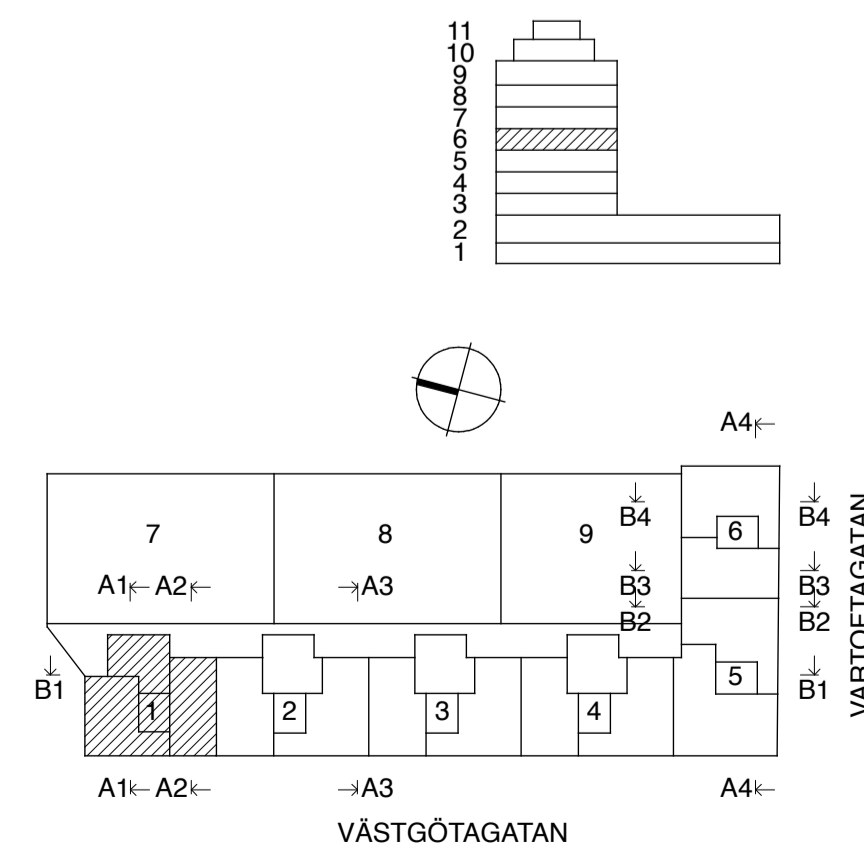


RITNINGEN HAR OMSTÄMPLATS FRÅN BYGGHANDLING TILL RELATIONSHANDLING. AVVIKELSER FRÅN, PÅ RITNING REDOVISAT UTFÖRANDE, KAN FÖREKOMMA, DÅ FÖRÄNDRINGAR I INKÖPS- OCH BYGGSKEDEN EJ HAR INARBETATS PÅ RITNINGEN.

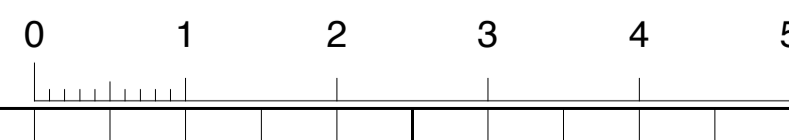

| REV | ANT | REVIDERINGEN AVSER | SIGN | DATUM |
|------------------------------|-----|----------------------|------|---|
| RELATIONSHANDLING | | | | |
| ROSENLUNDSTERRASSEN | | | | |
| | | NCC | | REGION BOENDE STOCKHOLM VALLGATAN 3 170 80 SOLNA TEL: 08-585 510 00 |
| ● A | ÄVL | | | TEL: 08-555 786 00 |
| L | ÄVL | | | TEL: 08-555 786 00 |
| K | ELU | | | TEL: 08-622 91 00 |
| V | PQR | | | TEL: 08-590 965 00 |
| E | PQR | | | TEL: 018-65 70 80 |
| UPPDRAG NR NCC 0005 | | RITAD AV BM | | HANDLAGGARE MP |
| DATUM 2007-05-15 | | ANSVARIG BM | | |
| TRAPPHUS 1 | | | | |
| PLAN 6 | | | | |
| SKALA A1=1:50 A3=1:100 | | NUMMER A-40.1-106 | | REV D |