


RITNINGEN HAR OMSTÄMPLATS FRÅN BYGGHANDLING TILL RELATIONSHANDLING. AVVIKELSER FRÅN, PÅ RITNING REDOVISAT UTFÖRANDE, KAN FÖREKOMMA, DÅ FÖRÄNDRINGAR I INKÖPS- OCH BYGGSKEDEN EJ HAR INARBETATS PÅ RITNINGEN.

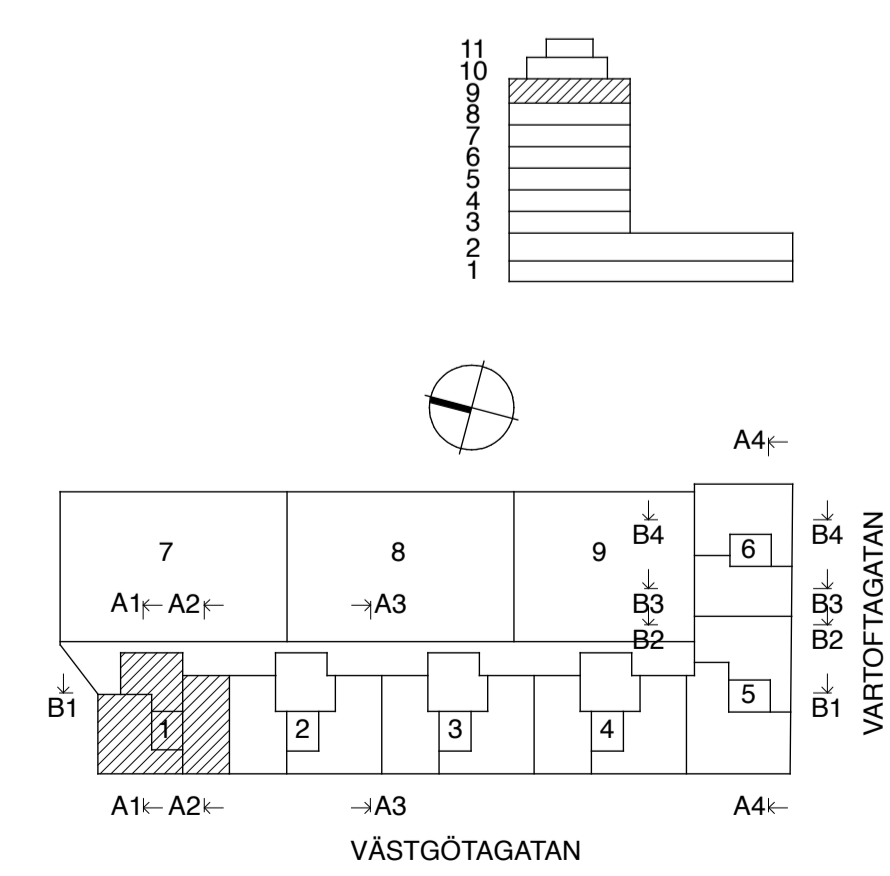

RELATIONSHANDLING		MP	2010-04-14
REV	ANT	REVIDERINGEN AVSER	SIGN DATUM
RELATIONSHANDLING			
ROSENLUNDSTERRASSEN			
NCC		REGION BOENDE STOCKHOLM VALLGATAN 3 170 80 SOLNA TEL: 08-585 510 00	
● A	ÄWL	TEL: 08-555 786 00	
L	ÄWL	TEL: 08-555 786 00	
K	ELU	TEL: 08-622 91 00	
V	PQR	TEL: 08-590 965 00	
E	PQR	TEL: 018-65 70 80	
UPPDRAG NR	RITAD AV	HANDLAGGARE	
NCC 0005		MP	
DATUM	ANSVARIG	BM	
2007-05-15			
TRAPPHUS 1			
PLAN 9			
SKALA	NUMMER	REV	
A1=1:50 A3=1:100	A-40.1-109		