


LGH 1101  
4 RoK (4 pers)  
Övre etage  
39,3 m<sup>2</sup>

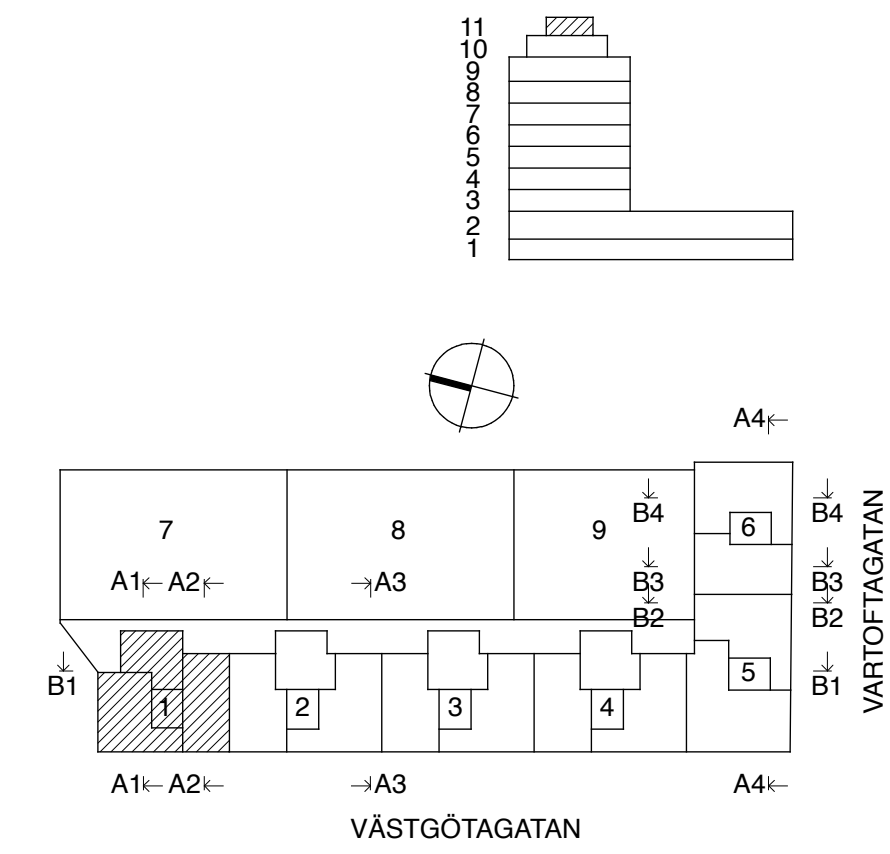

RITNINGEN HAR OMSTÄMPLATS FRÅN BYGGHANDLING TILL RELATIONSHANDLING. AVVIKELSER FRÅN, PÅ RITNING REDOVISAT UTFÖRANDE, KAN FÖREKOMMA, DÅ FÖRÄNDRINGAR I INKÖPS- OCH BYGGSKEDEN EJ HAR INARBETATS PÅ RITNINGEN.

RELATIONSHANDLING		MP	2010-04-14
REV	ANT	REVIDERINGEN AVSER	SIGN DATUM
<b>RELATIONSHANDLING</b>			
<b>ROSENLUNDSTERRASSEN</b>			
<b>NCC</b>		REGION BOENDE STOCKHOLM VÄLLGATAN 3 170 80 SOLNA TEL: 08-585 510 00	
● A	ÄWL	TEL: 08-555 786 00	
L	ÄWL	TEL: 08-555 786 00	
K	ELU	TEL: 08-622 91 00	
V	PQR	TEL: 08-590 965 00	
E	PQR	TEL: 018-65 70 80	
UPPDRAG NR NCC 0005		RITAD AV MP	HANDLAGGARE MP
DATUM 2007-05-15		ANSVARIG BM	
<b>TRAPPHUS 1</b>			
<b>PLAN 11</b>			
SKALA A1=1:50 A3=1:100	NUMMER <b>A-40.1-111</b>		REV