
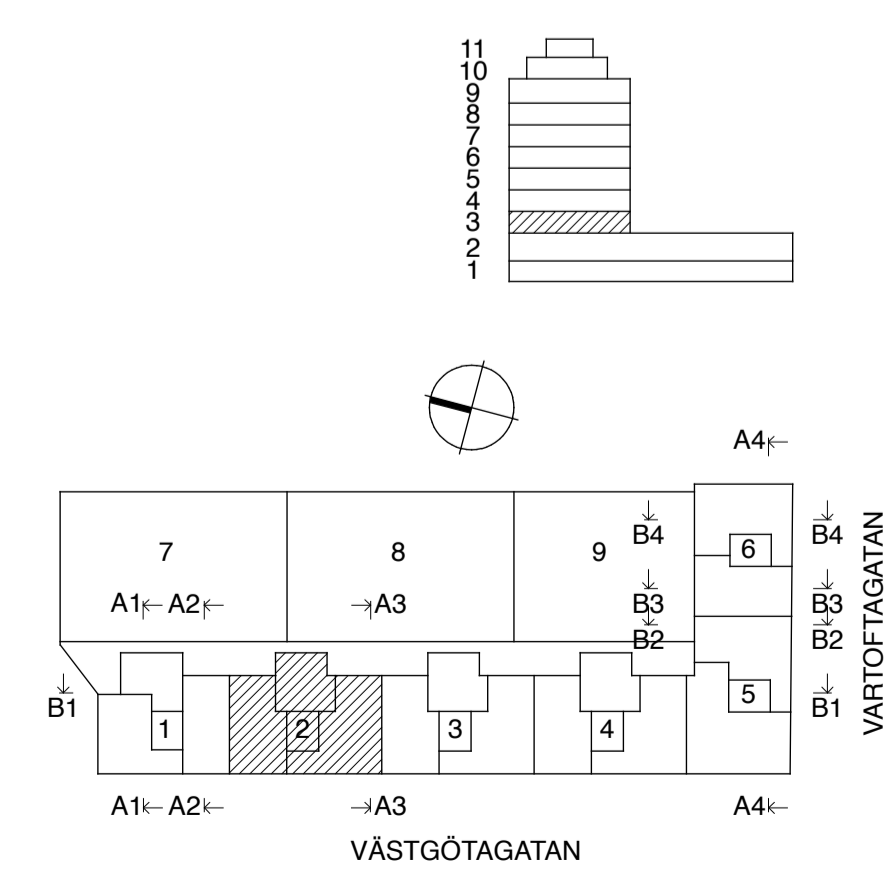


LGH 2031  
2 RoK (2 pers)  
70,7 m<sup>2</sup>

LGH 2032  
3 RoK (3 pers)  
85,7 m<sup>2</sup>

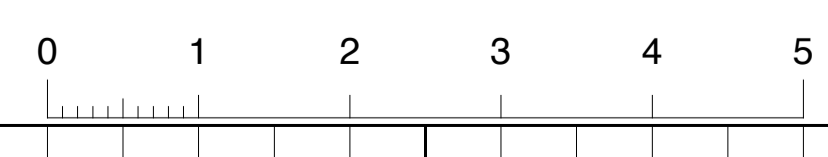

RITNINGEN HAR OMSTÄMPLATS FRÅN BYGGHANDLING TILL RELATIONSHANDLING. AVVIKELSER FRÅN, PÅ RITNING REDOVISAT UTFÖRANDE, KAN FÖREKOMMA, DÅ FÖRÄNDRINGAR I INKÖPS- OCH BYGGSKEDEN EJ HAR INARBETATS PÅ RITNINGEN.

RELATIONSHANDLING		MP	2010-04-14
REV	ANT	REVIDERINGEN AVSER	SIGN DATUM
<b>RELATIONSHANDLING</b>			
<b>ROSENLUNDSTERRASSEN</b>			
<b>NCC</b>		REGION BOENDE STOCKHOLM VALLGATAN 3 170 80 SOLNA TEL: 08-585 5100	
● A	ÄWL	TEL: 08-555 786 00	
L	ÄWL	TEL: 08-555 786 00	
K	ELU	TEL: 08-622 91 00	
V	PQR	TEL: 08-590 965 00	
E	PQR	TEL: 018-65 70 80	
UPPDRAG NR	RITAD AV	HANDLAGGARE	
NCC 0005		MP	
DATUM	ANSVARIG	BM	
2007-05-15			
<b>TRAPPHUS 2</b>			
<b>PLAN 3 ENTRÉPLAN</b>			
SKALA	NUMMER	I REV	
A1=1:50 A3=1:100	<b>A-40.1-203</b>		