


LGH 2042
2 RoK (1 pers)
50,2 m²

LGH 2041
3 RoK (3 pers)
85,0 m²

LGH 2043
4 RoK (4 pers)
101,1 m²

RITNINGEN HAR OMSTÄMPLATS FRÅN BYGGHANDLING TILL RELATIONSHANDLING. AVVIKELSER FRÅN, PÅ RITNING REDOVISAT UTFÖRANDE, KAN FÖREKOMMA, DÅ FÖRÄNDRINGAR I INKÖPS- OCH BYGGSKEDEN EJ HAR INARBETATS PÅ RITNINGEN.

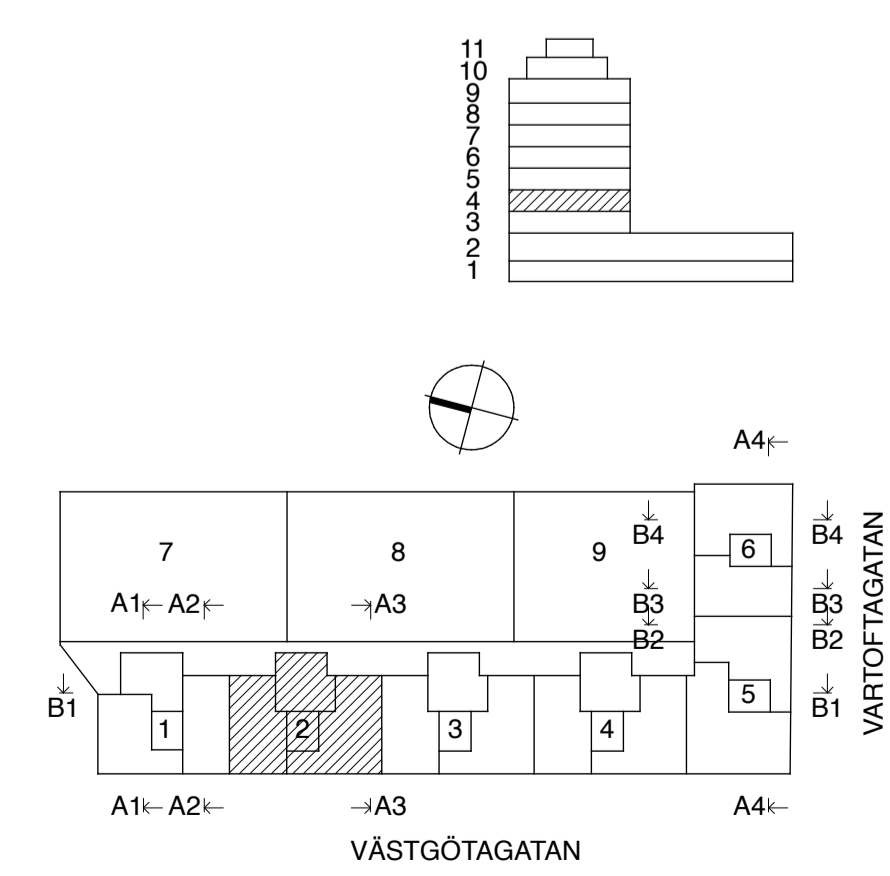

RELATIONSHANDLING		MP	2010-04-14
REV	ANT	REVIDERINGEN AVSER	SIGN DATUM
RELATIONSHANDLING			
ROSENLUNDSTERRASSEN			
NCC		REGION BOENDE STOCKHOLM VÄLLGATAN 3 170 80 SOLNA TEL 08-585 510 00	
● A	ÄVL	TEL: 08-555 786 00	
L	ÄVL	TEL: 08-555 786 00	
K	ELU	TEL: 08-622 91 00	
V	PQR	TEL: 08-590 965 00	
E	PQR	TEL: 018-65 70 80	
UPPDRAG NR	RITAD AV	HANDLAGGARE	
NCC 0005		MP	
DATUM	ANSVARIG	BM	
2007-05-15			
TRAPPHUS 2			
PLAN 4			
SKALA	NUMMER	REV	
A1=1:50 A3=1:100	A-40.1-204		