
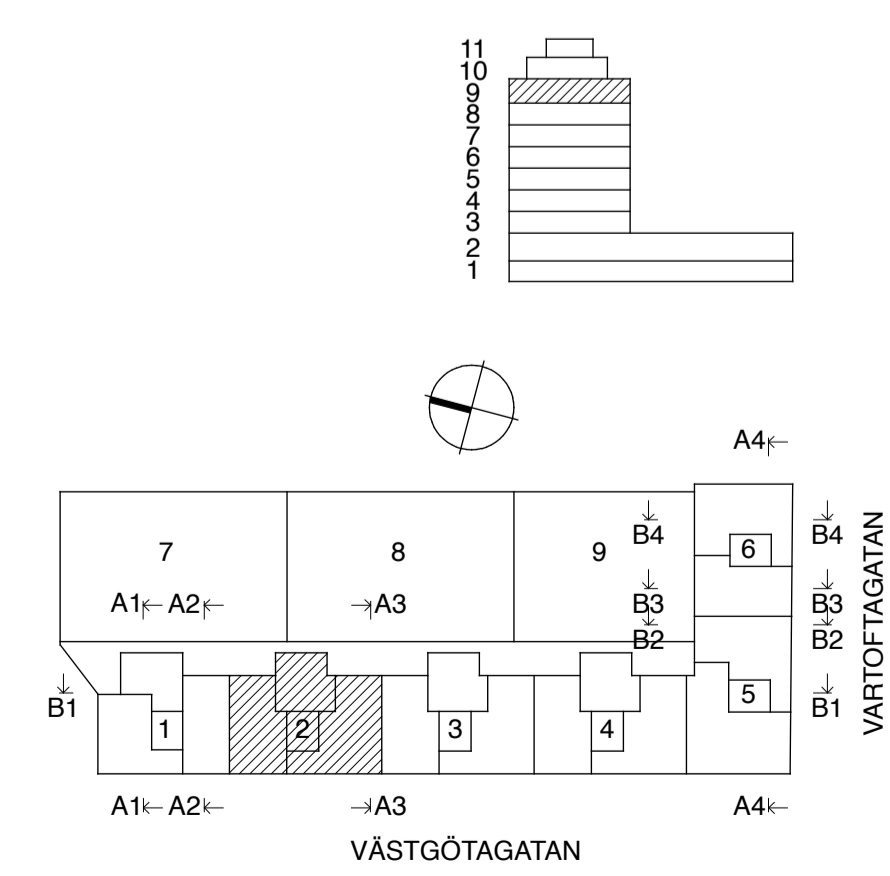


LGH 2092
2 RoK (1 pers)
50,2 m²

LGH 2091
3 RoK (3 pers)
85,0 m²

LGH 2093
4 RoK (4 pers)
101,9 m²

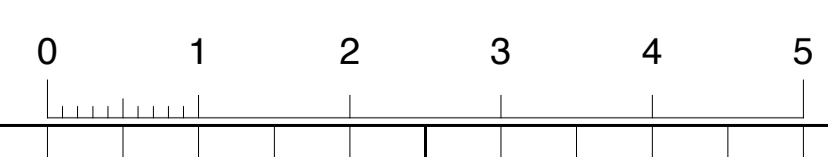

RITNINGEN HAR OMSTÄMPLATS FRÅN BYGGHANDLING TILL RELATIONSHANDLING. AVVIKELSER FRÅN, PÅ RITNING REDOVISAT UTFÖRANDE, KAN FÖREKOMMA, DÅ FÖRÄNDRINGAR I INKÖPS- OCH BYGGSKEDEN EJ HAR INARBETATS PÅ RITNINGEN.

REV	ANT	REVIDERINGEN AVSER	SIGN	DATUM
		RELATIONSHANDLING	MP	2010-04-14
RELATIONSHANDLING				
ROSENLUNDSTERRASSEN				
NCC			REGION BOENDE STOCKHOLM VÄLLGATAN 3 170 80 SOLNA TEL: 08-585 510 00	
● A	ÄWL			TEL: 08-555 786 00
L	ÄWL			TEL: 08-555 786 00
K	ELU			TEL: 08-622 91 00
V	PQR			TEL: 08-590 965 00
E	PQR			TEL: 018-65 70 80
UPPDRAG NR	RITAD AV	HANDLAGGARE		
NCC 0005		MP		
DATUM	ANSVARIG	BM		
2007-05-15				
TRAPPHUS 2				
PLAN 9				
SKALA	NUMMER	REV		
A1=1:50 A3=1:100	A-40.1-209			