


RITNINGEN HAR OMSTÄMPLATS FRÅN BYGGHANDLING TILL RELATIONSHANDLING. AVVIKELSER FRÅN, PÅ RITNING REDOVISAT UTFÖRANDE, KAN FÖREKOMMA, DÅ FÖRÄNDRINGAR I INKÖPS- OCH BYGGSKEDEN EJ HAR INARBETATS PÅ RITNINGEN.

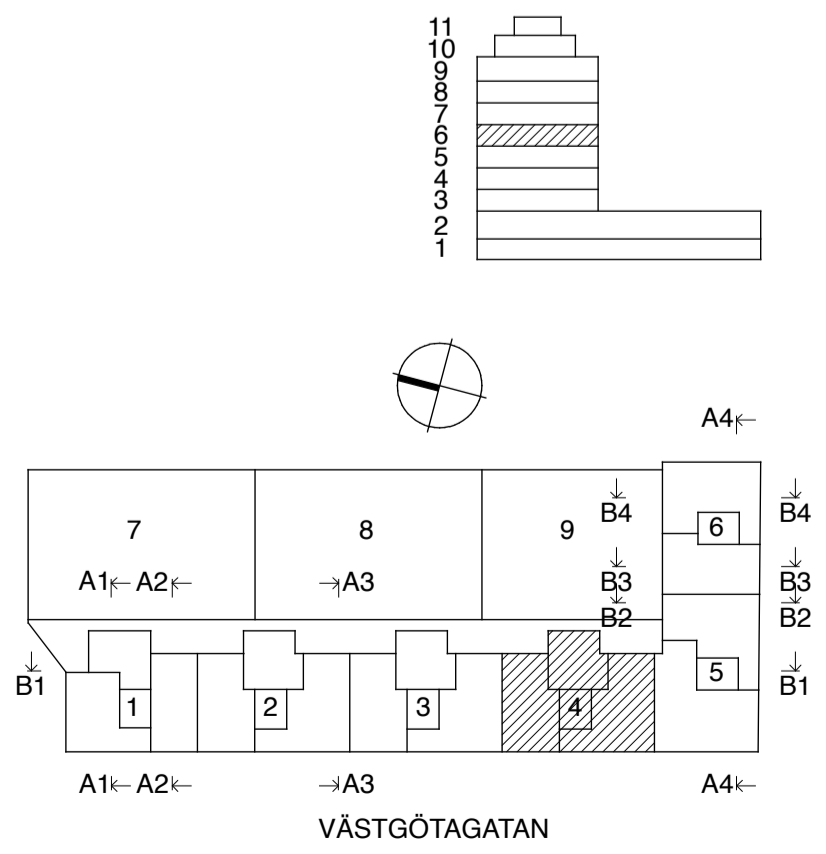

REV	ANT	REVIDERINGEN AVSER	SIGN	DATUM
		RELATIONSHANDLING	MP	2010-04-14
<b>RELATIONSHANDLING</b>				
<b>ROSENLUNDSTERRASSEN</b>				
<b>NCC</b>				REGION BOENDE STOCKHOLM VÄLLGATAN 3 170 80 SOLNA TEL: 08-585 510 00
● A	ÄWL			TEL: 08-555 786 00
L	ÄWL			TEL: 08-555 786 00
K	ELU			TEL: 08-622 91 00
V	PQR			TEL: 08-590 965 00
E	POR			TEL: 018-65 70 80
UPPDRAG NR	RITAD AV	HANDLAGGARE		
NCC 0005		MP		
DATUM	ANSVARIG			
2007-05-15	BM			
<b>TRAPPHUS 4</b>				
<b>PLAN 6</b>				
SKALA	NUMMER	REV		
A1=1:50 A3=1:100	<b>A-40.1-406</b>			