


LGH 4082  
2 RoK (1 pers)  
50,2 m<sup>2</sup>

LGH 4081  
3 RoK (3 pers)  
85,0 m<sup>2</sup>

LGH 4083  
4 RoK (4 pers)  
101,9 m<sup>2</sup>

PLAN 8 = F84X  
PLAN 8-9 = F82X

RITNINGEN HAR OMSTÄMPLATS FRÅN BYGGHANDLING TILL RELATIONSHANDLING. AVVIKELSER FRÅN, PÅ RITNING REDOVISAT UTFÖRANDE, KAN FÖREKOMMA, DÅ FÖRÄNDRINGAR I INKÖPS- OCH BYGGSKEDEN EJ HAR INARBETATS PÅ RITNINGEN.

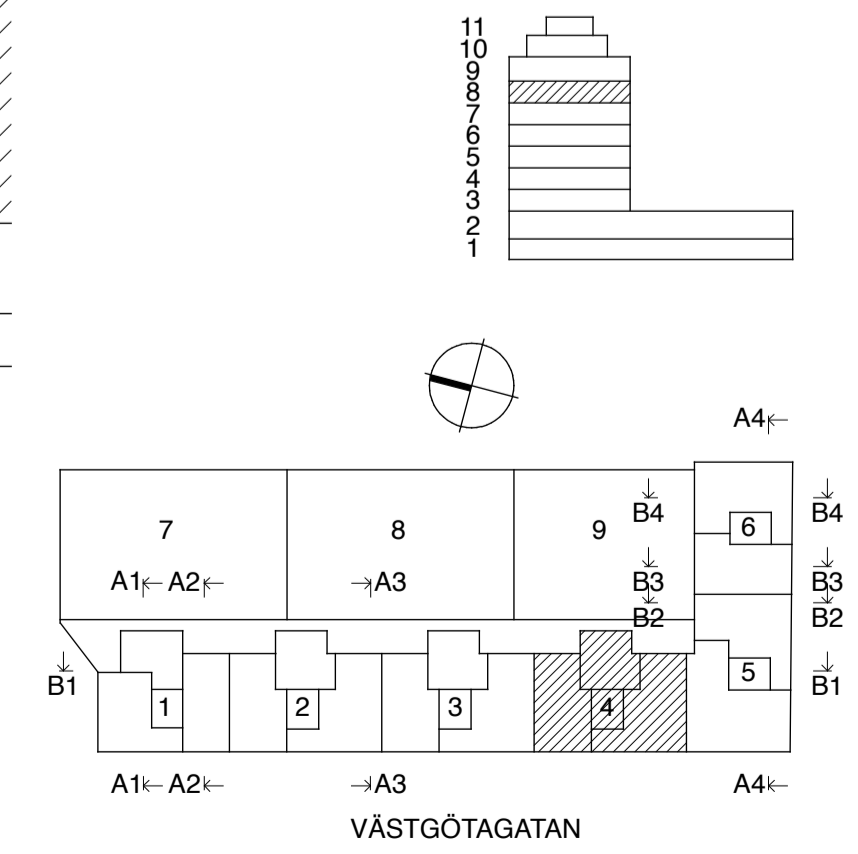

REV	ANT	REVIDERINGEN AVSER	SIGN	DATUM
		RELATIONSHANDLING	MP	2010-04-14
<b>RELATIONSHANDLING</b>				
<b>ROSENLUNDSTERRASSEN</b>				
<b>NCC</b>			REGION BOENDE STOCKHOLM VÄLLGATAN 3 170 80 SOLNA TEL: 08-585 510 00	
● A	ÄWL			TEL: 08-555 786 00
L	ÄWL			TEL: 08-555 786 00
K	ELU			TEL: 08-622 91 00
V	PQR			TEL: 08-590 965 00
E	POR			TEL: 018-65 70 80
UPPDRAG NR NCC 0005		RITAD AV MP		HANDLAGGARE MP
DATUM 2007-05-15		ANSVARIG BM		
<b>TRAPPHUS 4</b>				
<b>PLAN 8</b>				
SKALA A1=1:50 A3=1:100		NUMMER <b>A-40.1-408</b>		REV