



FÖRKLARINGAR
FÖRESKRIFTER
HÄNVISNINGAR

SE RITNING A-40.1-101

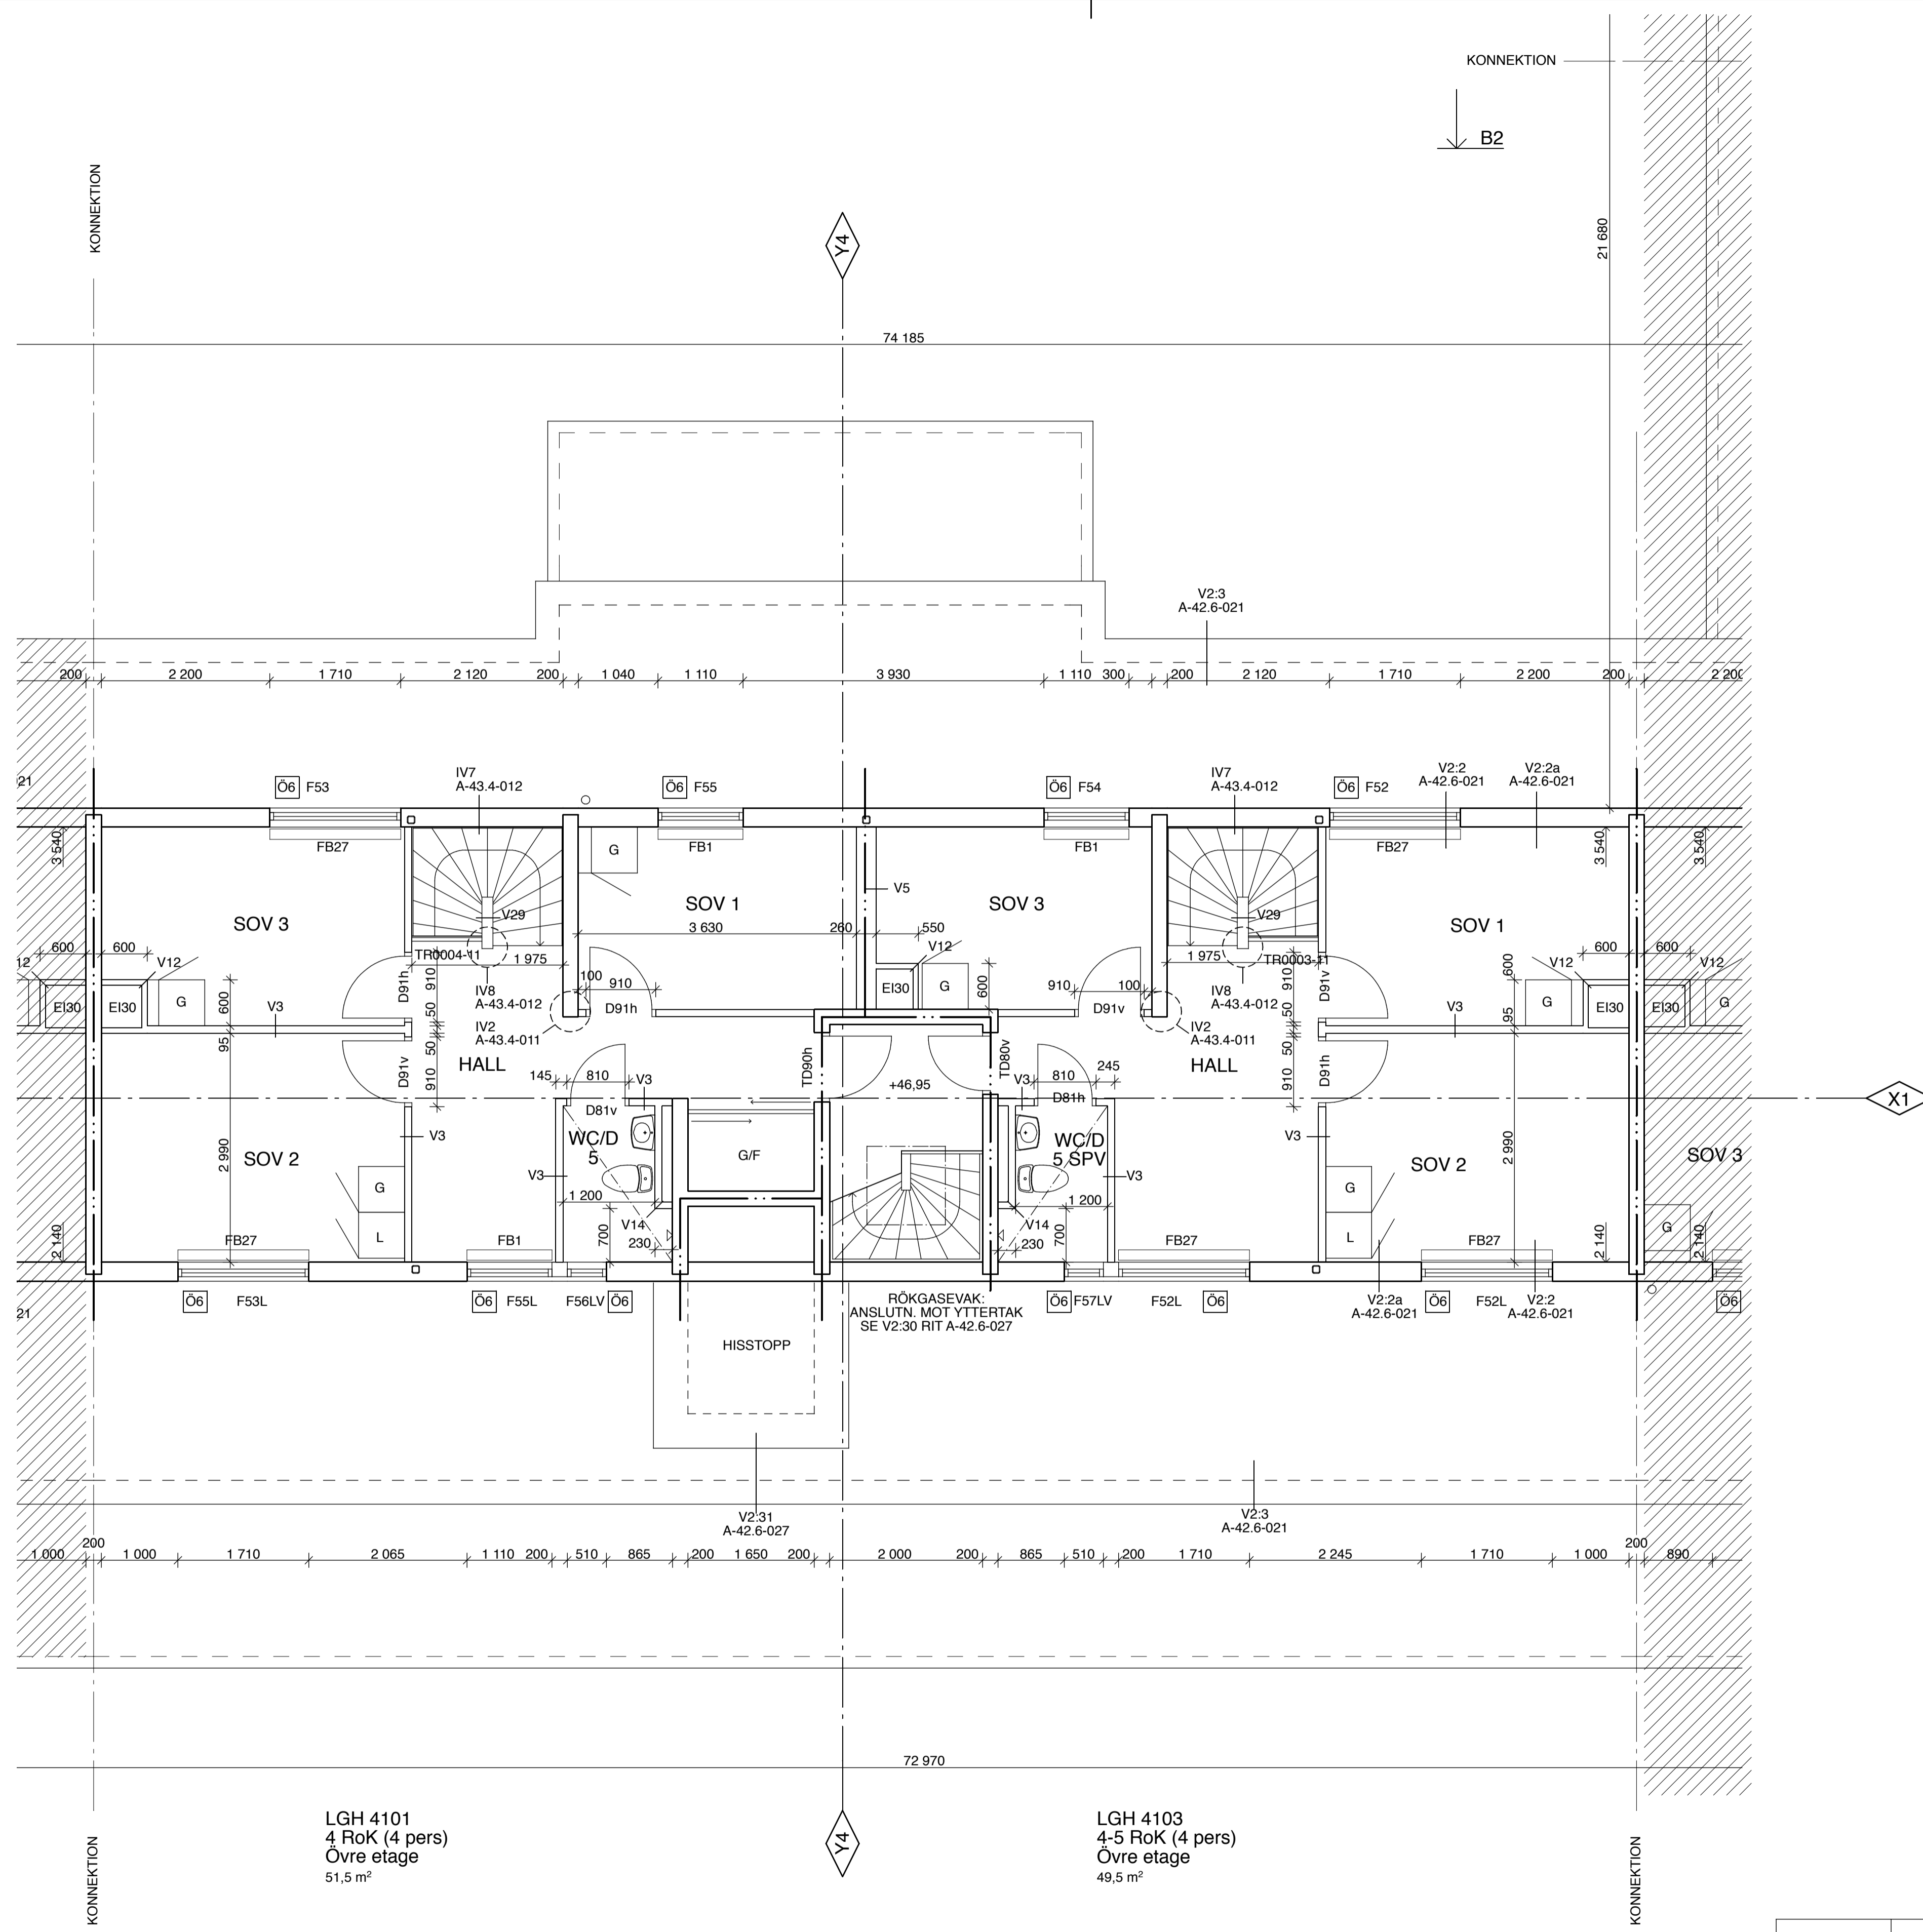

LGH 4101
4 RoK (4 pers)
Övre etage
51,5 m²

LGH 4103
4-5 RoK (4 pers)
Övre etage
49,5 m²

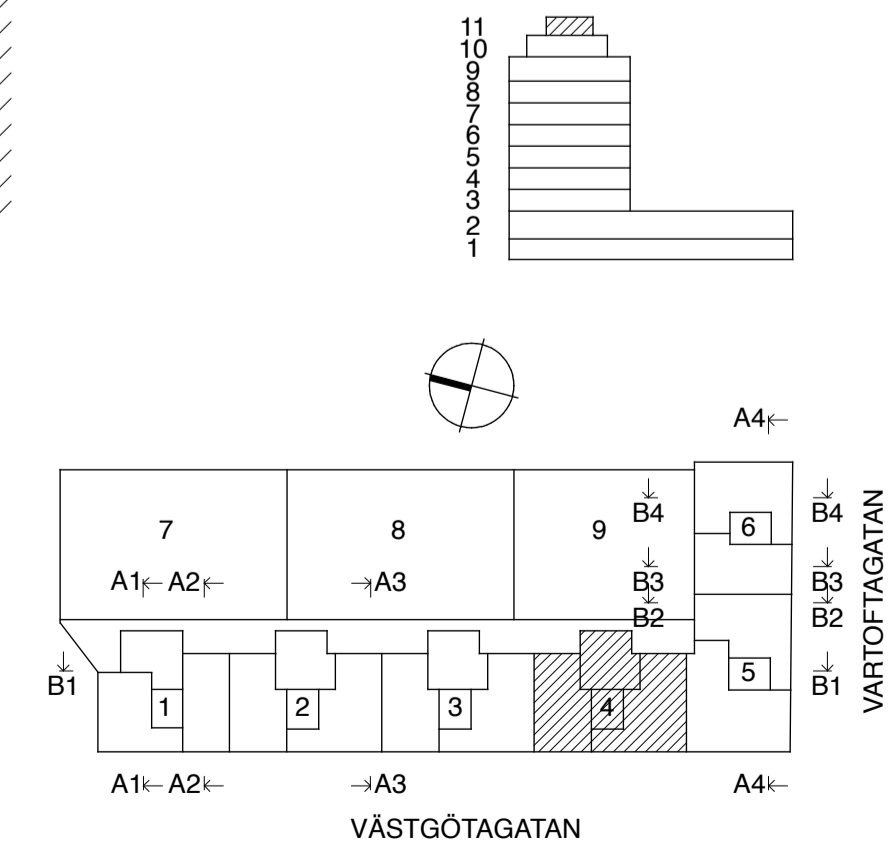

RITNINGEN HAR OMSTÄMPLATS FRÅN BYGGHANDLING TILL RELATIONSHANDLING. AVVIKELSER FRÅN, PÅ RITNING REDOVISAT UTFÖRANDE, KAN FÖREKOMMA, DÅ FÖRÄNDRINGAR I INKÖPS- OCH BYGGSKEDEN EJ HAR INARBETATS PÅ RITNINGEN.

RELATIONSHANDLING	MP	2010-04-14
REV	ANT	REVIDERINGEN AVSER
		SIGN
		DATUM
RELATIONSHANDLING		
ROSENLUNDSTERRASSEN		
		REGION BOENDE STOCKHOLM VÄLLGATAN 3 170 80 SOLNA TEL: 08-585 510 00
● A	ÄWL	TEL: 08-555 786 00
L	ÄWL	TEL: 08-555 786 00
K	ELU	TEL: 08-622 91 00
V	PQR	TEL: 08-590 965 00
E	PQR	TEL: 018-65 70 80
UPPDRAG NR	RITAD AV	HANDLAGGARE
NCC 0005		MP
DATUM	ANSVARIG	
2007-05-15	BM	
TRAPPHUS 4		
PLAN 11		
SKALA	NUMMER	REV
A1=1:50 A3=1:100	A-40.1-411	