


SAMTLIGA FASTA GLAS-
PARTIER MOT GATAN I
APOTEKET UPPGRADERAS
TILL SKYDDSKLASS 3 =SK3

LOKAL 2
MAX 30 PERS
RUMSHÖJD CA 2870

X1

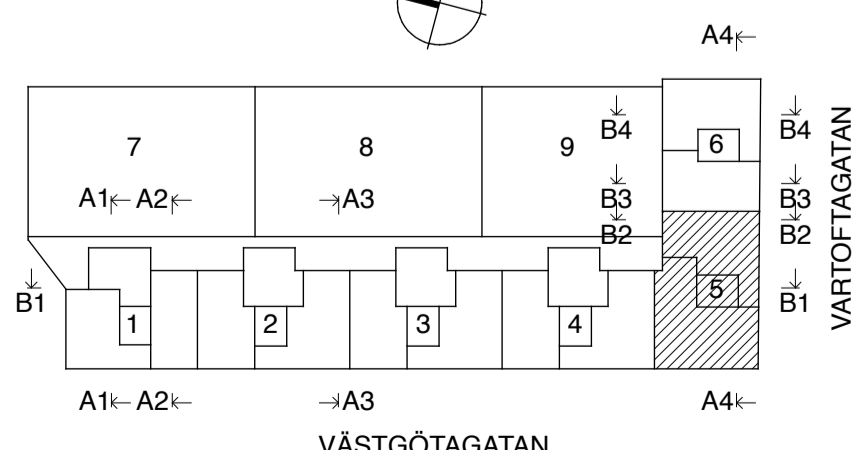

FÖRKLARINGAR
FÖRESKRIFTER
HÄNVISNINGAR
SE RITNING A-40.1-101

RELATIONSHANDLING	MP	2010-04-14
REV	ANT	REVIDERINGEN AVSER
RELATIONSHANDLING	MP	2010-04-14
ROSENLUNDSTERRASSEN		
NCC		REGION BOENDE STOCKHOLM VÄLLGATAN 3 170 80 SOLNA TEL: 08-585 510 00
● A	ÄWL	TEL: 08-555 786 00
L	ÄWL	TEL: 08-555 786 00
K	ELU	TEL: 08-622 91 00
V	PQR	TEL: 08-590 965 00
E	PQR	TEL: 018-65 70 80
UPPDRAG NR	RITAD AV	HANDLAGGARE
NCC 0005	BM	MP
DATUM	ANSVARIG	
2007-05-15	BM	
TRAPPHUS 5		
PLAN 3 ENTRÉPLAN		
SKALA	NUMMER	REV
A1=1:50 A3=1:100	A-40.1-503	

RITNINGEN HAR OMSTÄMPLATS FRÅN BYGGHANDLING TILL
RELATIONSHANDLING. AVVIKELSER FRÅN, PÅ RITNING REDOVISAT
UTFÖRANDE, KAN FÖREKOMMA, DÅ FÖRÄNDRINGAR I INKÖPS-
OCH BYGGSKEDEN EJ HAR INARBETATS PÅ RITNINGEN.