




FÖRKLARINGAR
FÖRESKRIFTER
HÄNVISNINGAR

SE RITNING A-40.1-101

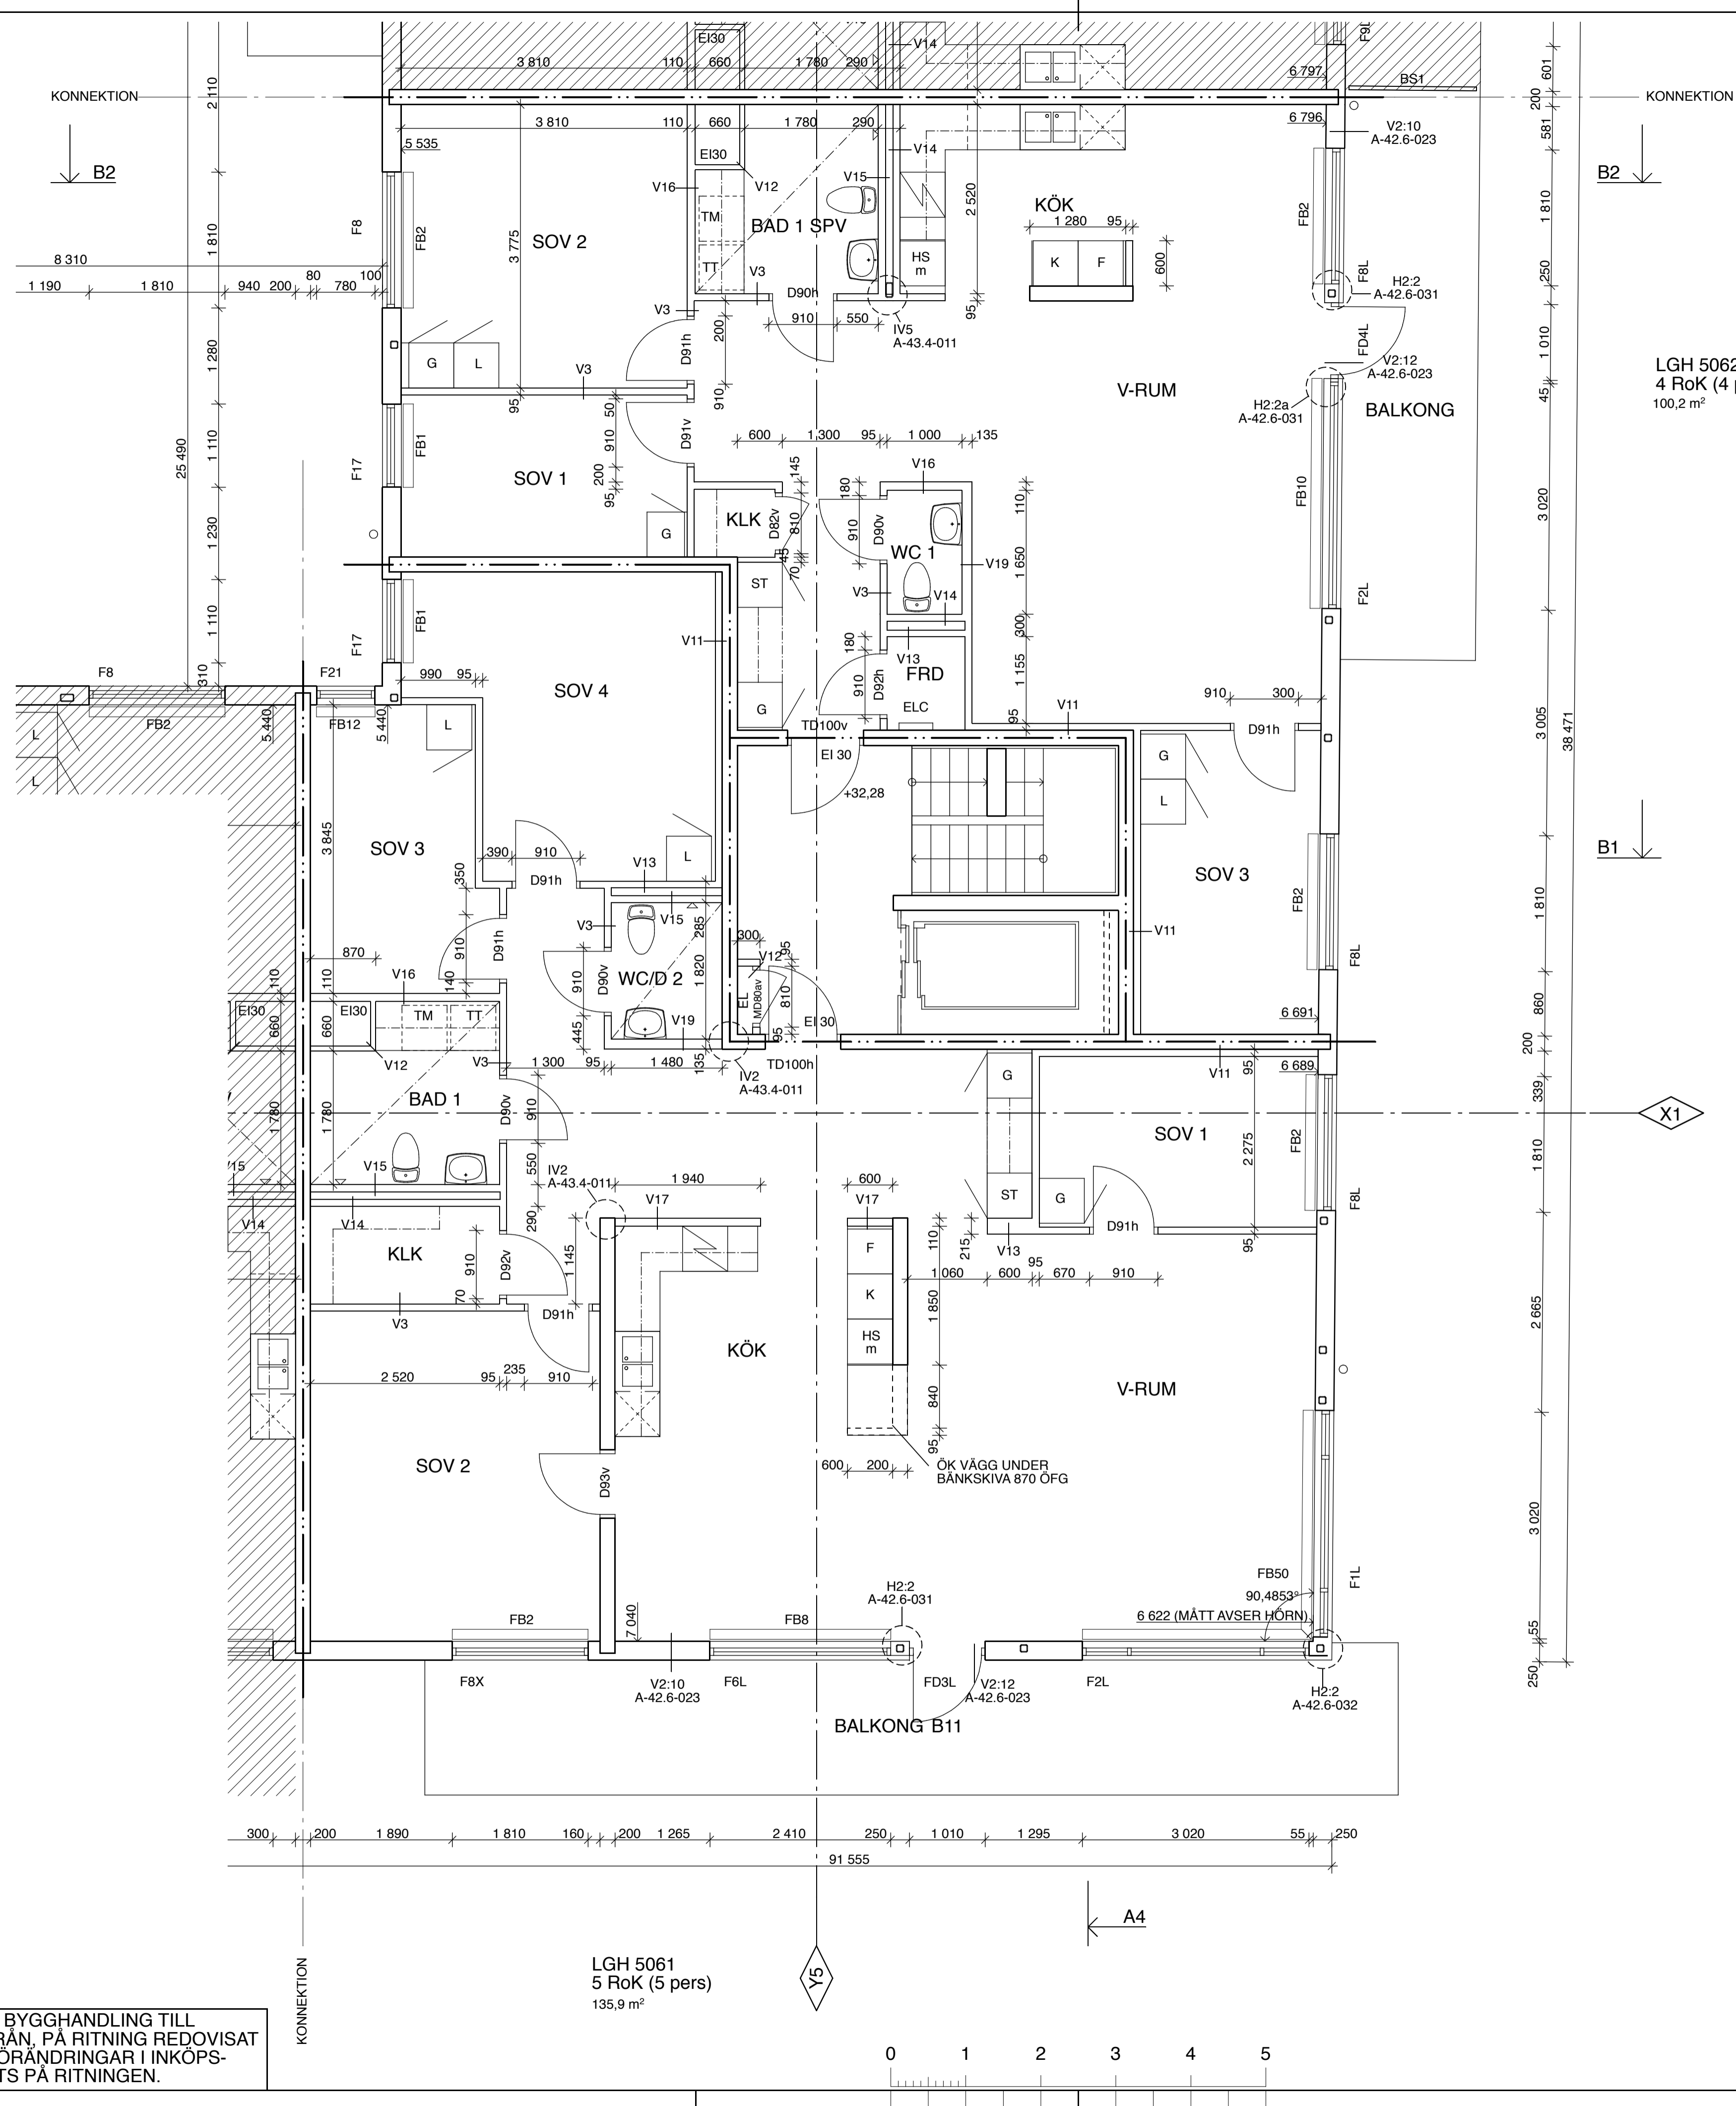

LGH 5062
4 RoK (4 pers)
100,2 m²

LGH 5061
5 RoK (5 pers)
135,9 m²

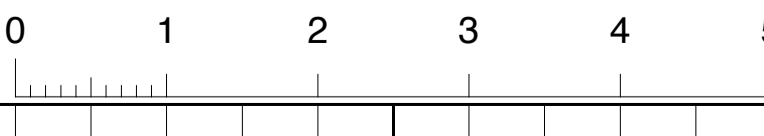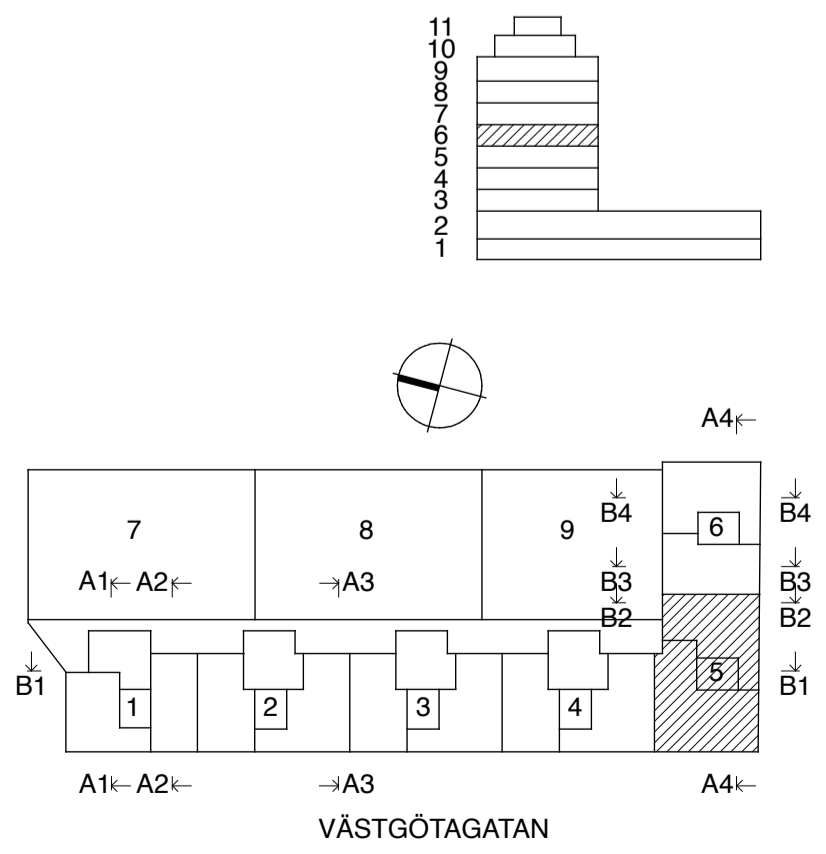

RITNINGEN HAR OMSTÄMPLATS FRÅN BYGGHANDLING TILL RELATIONSHANDLING. AVVIKELSER FRÅN, PÅ RITNING REDOVISAT UTFÖRANDE, KAN FÖREKOMMA, DÅ FÖRÄNDRINGAR I INKÖPS- OCH BYGGSKEDEN EJ HAR INARBETATS PÅ RITNINGEN.

REV	ANT	REVIDERINGEN AVSER	SIGN	DATUM
		RELATIONSHANDLING	MP	2010-04-14
RELATIONSHANDLING				
ROSENLUNDSTERRASSEN				
NCC				REGION BOENDE STOCKHOLM VALLGATAN 3 170 80 SOLNA TEL 08-585 510 00
●	A	ÄWL		TEL: 08-555 786 00
	L	ÄWL		TEL: 08-555 786 00
	K	ELU		TEL: 08-622 91 00
	V	PQR		TEL: 08-590 965 00
	E	POR		TEL: 018-65 70 80
UPPDRAG NR NCC 0005		RITAD AV MP		HANDLAGGARE MP
DATUM 2007-05-15		ANSVARIG BM		
TRAPPHUS 5				
PLAN 6				
SKALA A1=1:50 A3=1:100	NUMMER A-40.1-506		REV	