


FÖRKLARINGAR  
FÖRESKRIFTER  
HÄNVISNINGAR



SE RITNING A-40.1-101

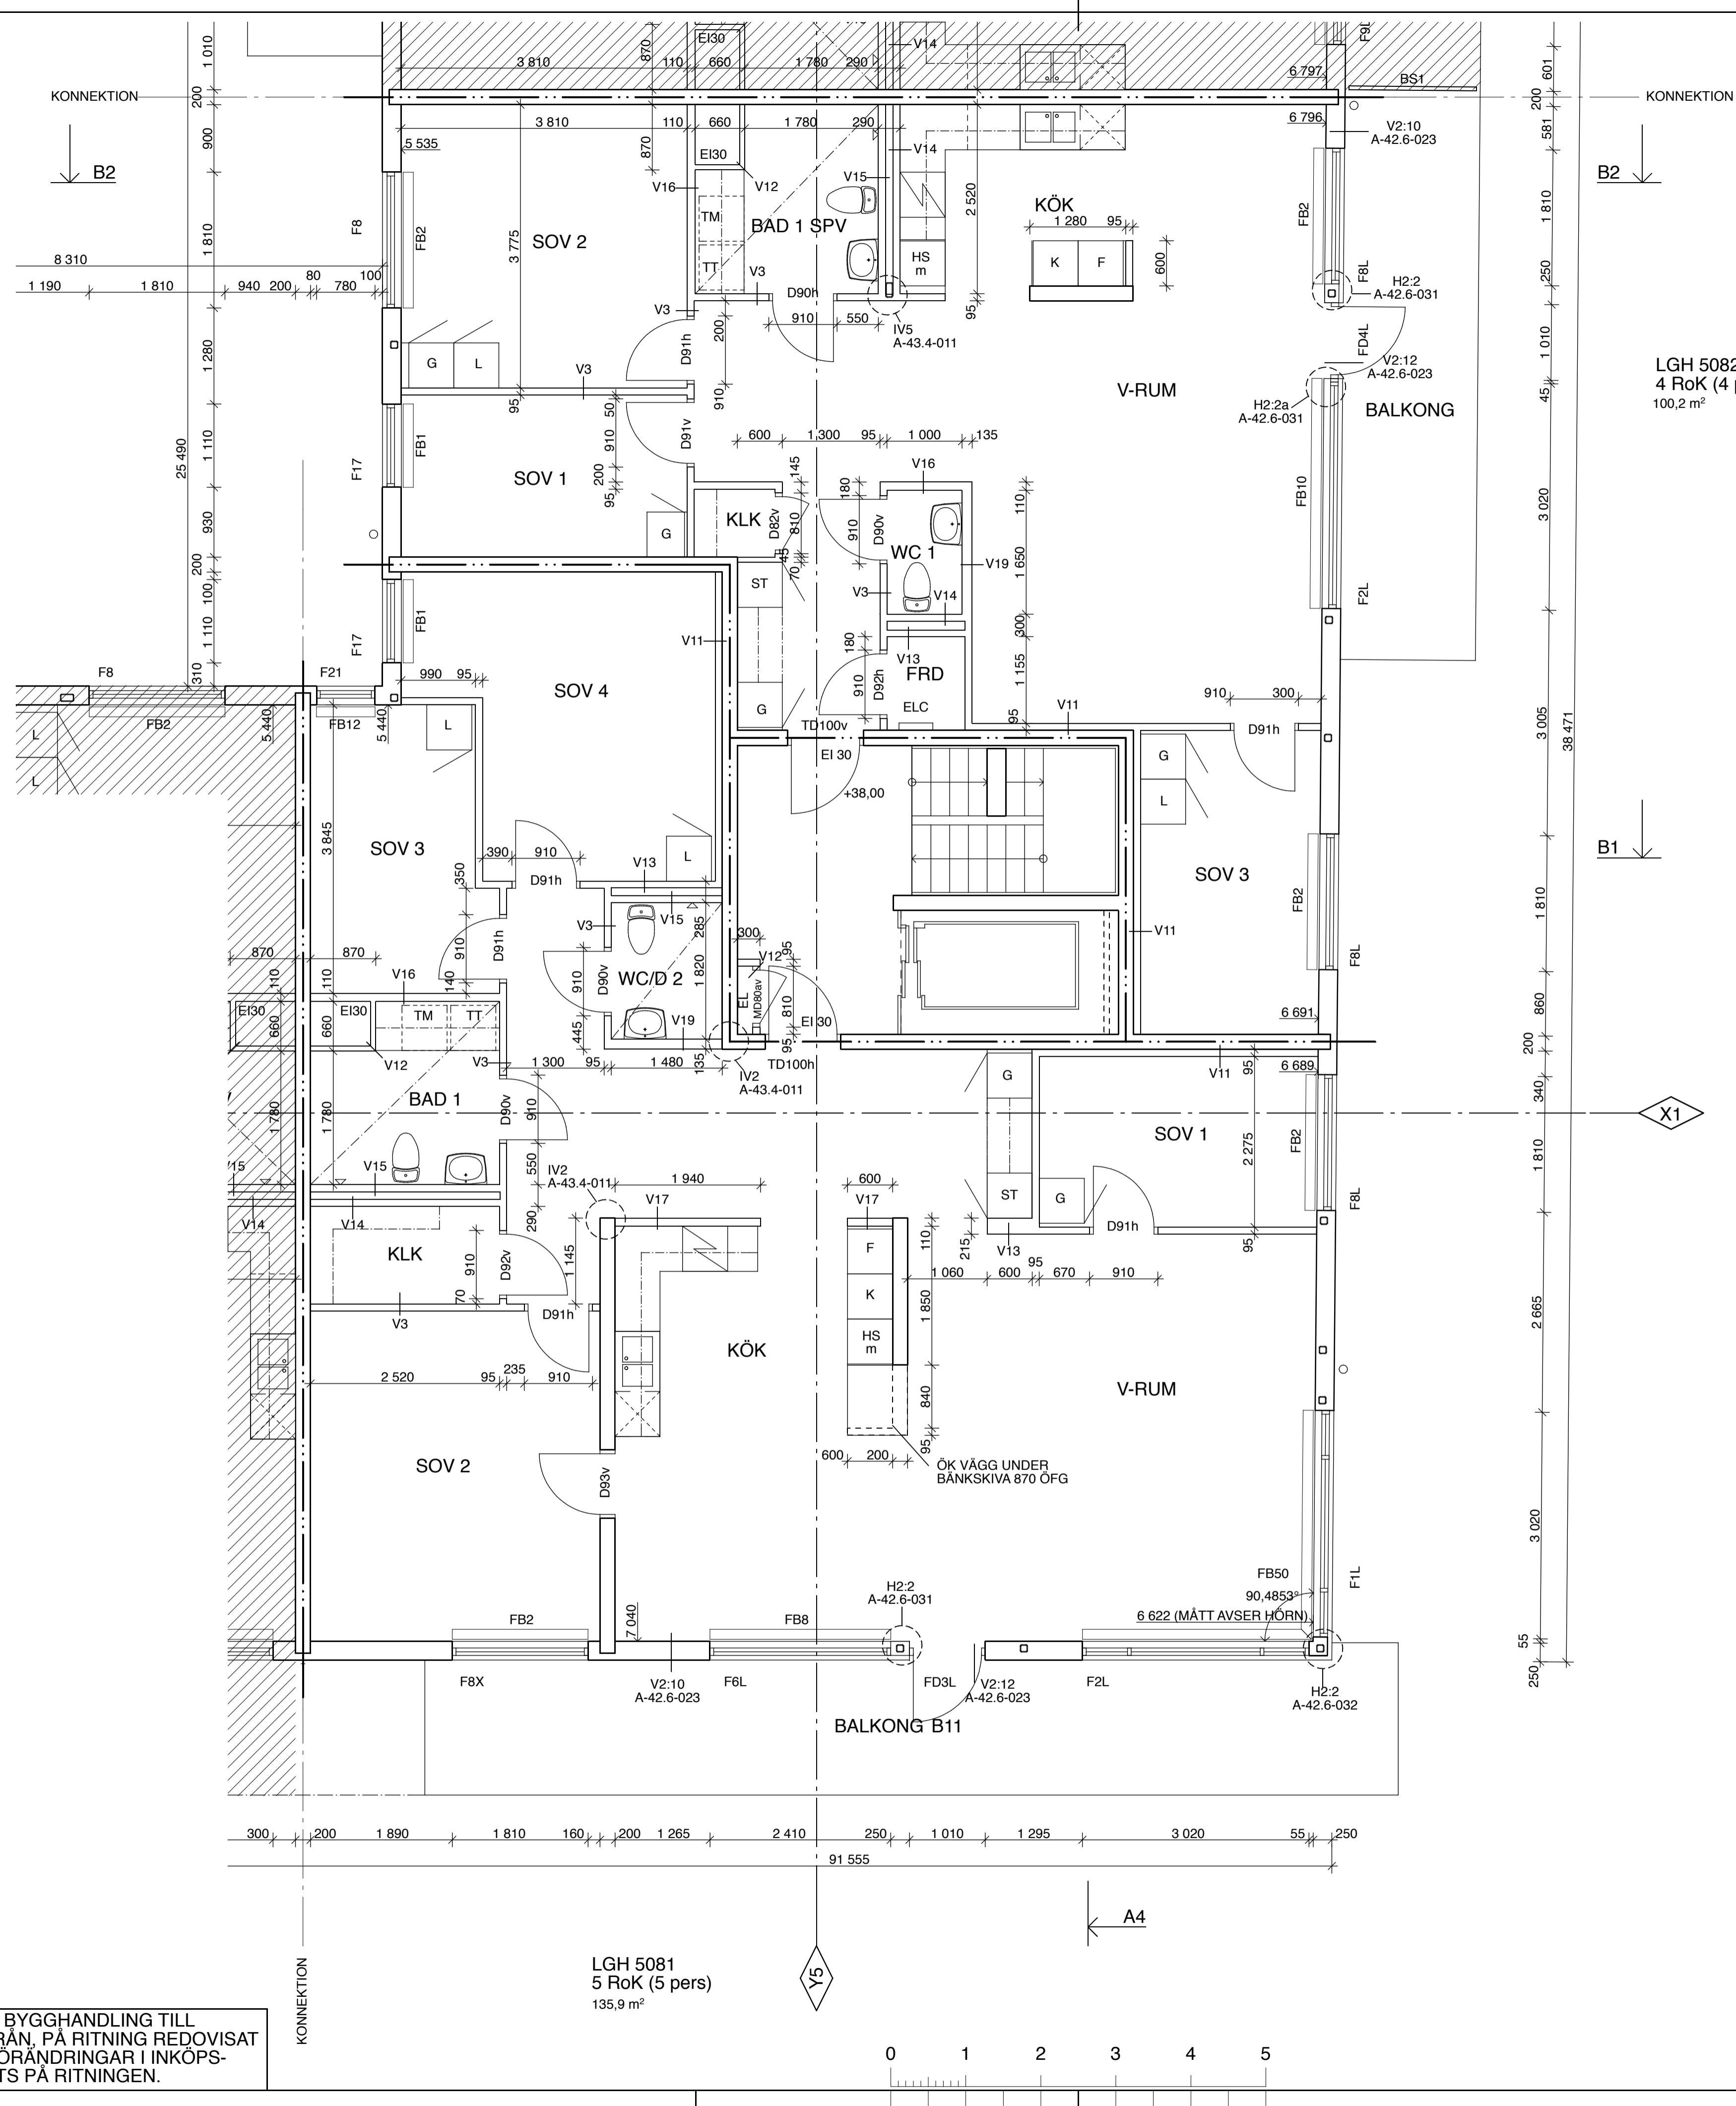

LGH 5082  
4 RoK (4 pers)  
100,2 m<sup>2</sup>

LGH 5081  
5 RoK (5 pers)  
135,9 m<sup>2</sup>

RITNINGEN HAR OMSTÄMPLATS FRÅN BYGGHANDLING TILL RELATIONSHANDLING. AVVIKELSER FRÅN, PÅ RITNING REDOVISAT UTFÖRANDE, KAN FÖREKOMMA, DÅ FÖRÄNDRINGAR I INKÖPS- OCH BYGGSKEDEN EJ HAR INARBETATS PÅ RITNINGEN.

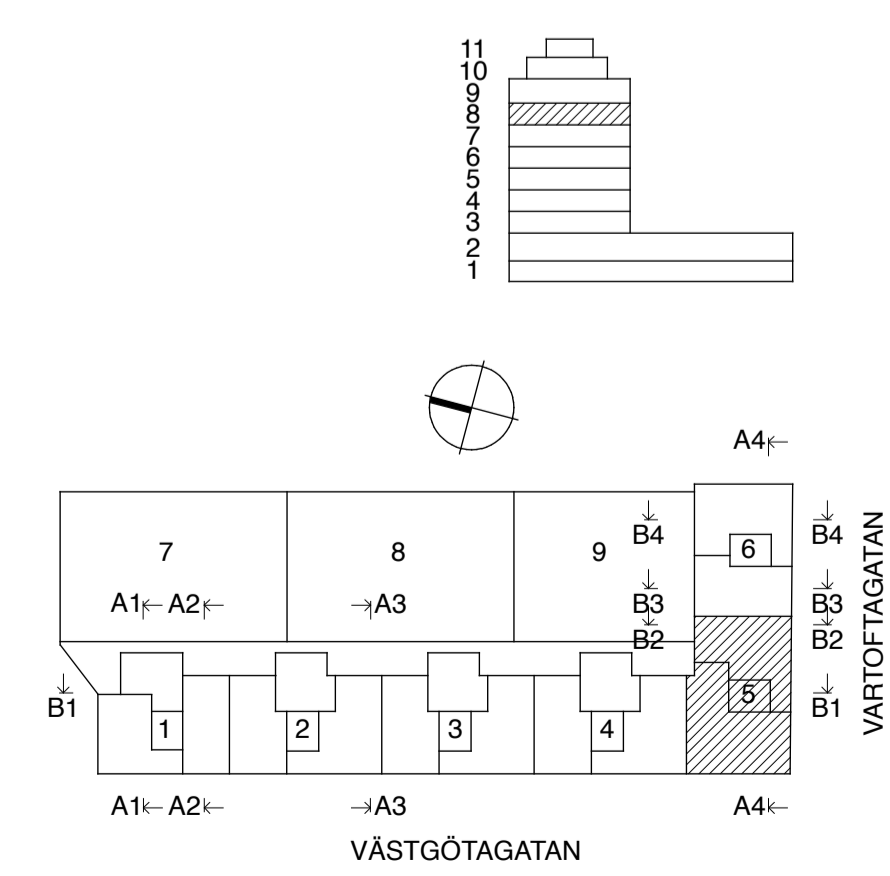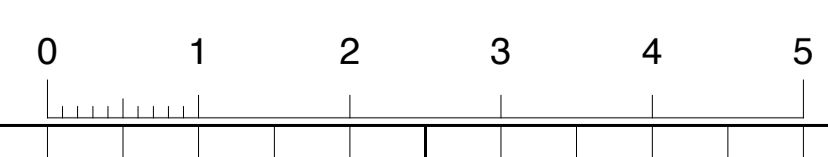

REV	ANT	REVIDERINGEN AVSER	SIGN	DATUM
		RELATIONSHANDLING	MP	2010-04-14

RELATIONSHANDLING

ROSENLUNDSTERRASSEN

**NCC** REGION BOENDE  
STOCKHOLM  
VALLGATAN 3  
170 80 SOLNA  
TEL 08-585 510 00

● A	ÄWL	TEL: 08-555 786 00
L	ÄWL	TEL: 08-555 786 00
K	ELU	TEL: 08-622 91 00
V	PQR	TEL: 08-590 965 00
E	POR	TEL: 018-65 70 80

UPPDRAG NR	RITAD AV	HANDLAGGARE
NCC 0005	MP	MP
DATUM	ANSVARIG	
2007-05-15	BM	

TRAPPHUS 5

PLAN 8

SKALA	NUMMER	REV
A1=1:50 A3=1:100	A-40.1-508	