
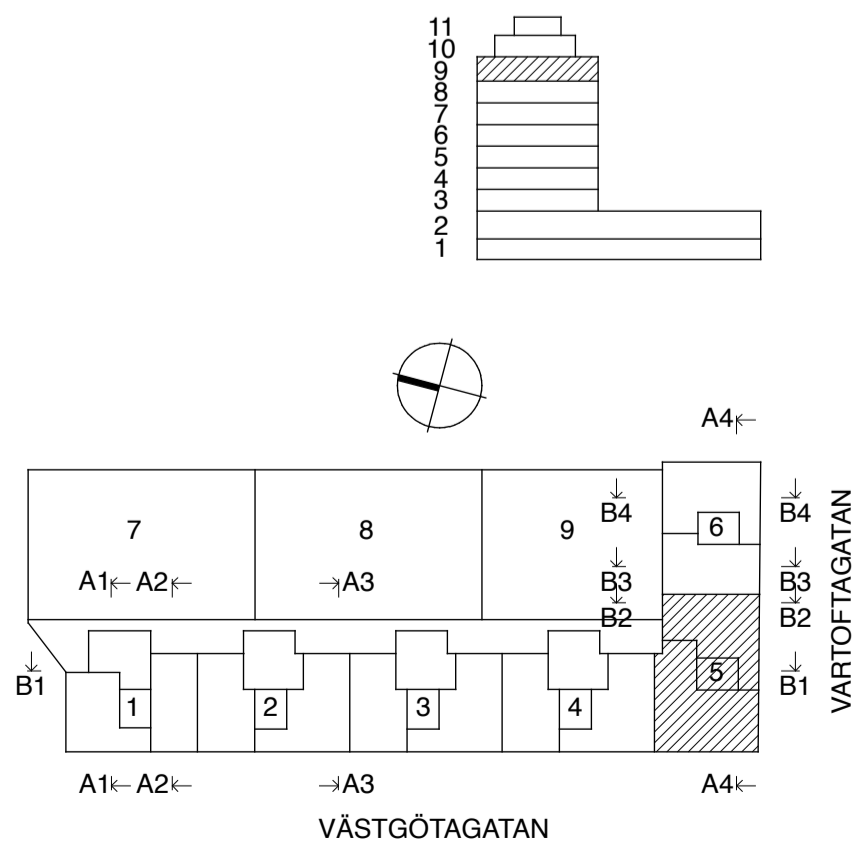


LGH 5091
5 RoK (5 pers)
135,9 m²

LGH 5092
4 RoK (4 pers)
100,2 m²

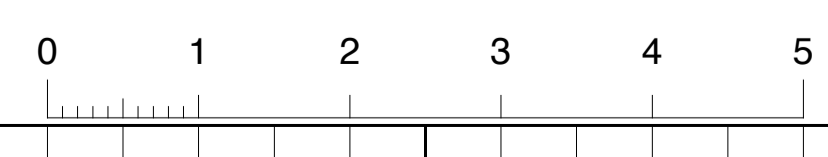

RITNINGEN HAR OMSTÄMPLATS FRÅN BYGGHANDLING TILL RELATIONSHANDLING. AVVIKELSER FRÅN, PÅ RITNING REDOVISAT UTFÖRANDE, KAN FÖREKOMMA, DÅ FÖRÄNDRINGAR I INKÖPS- OCH BYGGSKEDEN EJ HAR INARBETATS PÅ RITNINGEN.

FÖRKLARINGAR
FÖRESKRIFTER
HÄNVISNINGAR

SE RITNING A-40.1-101

REV	ANT	REVIDERINGEN AVSER	SIGN	DATUM
		RELATIONSHANDLING	MP	2010-04-14

RELATIONSHANDLING

ROSENLUNDSTERRASSEN

NCC REGION BOENDE
STOCKHOLM
VALLGATAN 3
170 80 SOLNA
TEL 08-585 510 00

● A	ÄWL	TEL: 08-555 786 00
L	ÄWL	TEL: 08-555 786 00
K	ELU	TEL: 08-622 91 00
V	PQR	TEL: 08-590 965 00
E	PQR	TEL: 018-65 70 80

UPPDRAG NR NCC 0005	RITAD AV BM	HANDLAGGARE MP
DATUM 2007-05-15	ANSVARIG BM	

TRAPPHUS 5

PLAN 9

SKALA A1=1:50 A3=1:100	NUMMER A-40.1-509	REV
------------------------------	----------------------	-----