
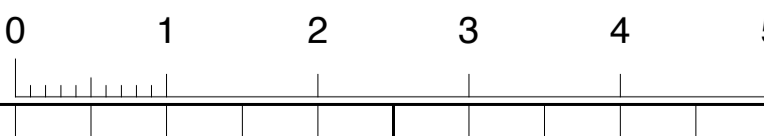
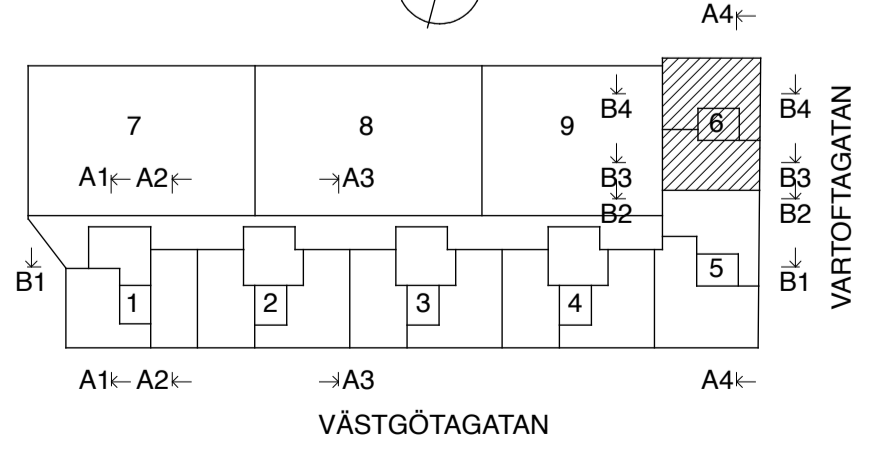


LOKAL 3  
NEDRE DEL  
MAX 50 PERS  
57,4 m<sup>2</sup>

KONNEKTION  
SAMTLIGA FASTA GLAS-  
DÖRRAR OCH FÖRÄNDRINGAR

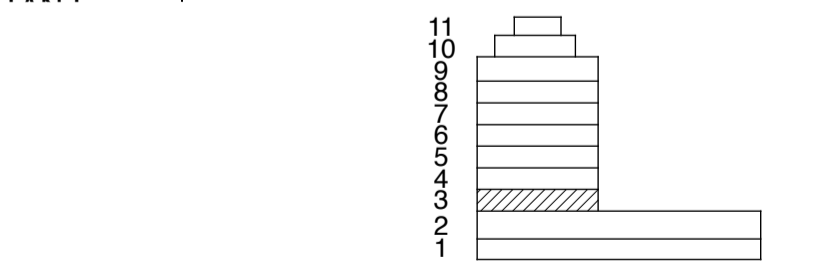

RITNINGEN HAR OMSTÄMPLATS FRÅN BYGGHANDLING TILL RELATIONSHANDLING. AVVIKELSER FRÅN, PÅ RITNING REDOVISAT UTFÖRANDE, KAN FÖREKOMMA, DÅ FÖRÄNDRINGAR I INKÖPS- OCH BYGGSKEDEN EJ HAR INARBETATS PÅ RITNINGEN.

REV	ANT	REVIDERINGEN AVSER	SIGN	DATUM
		RELATIONSHANDLING	MP	2010-04-14
<b>RELATIONSHANDLING</b>				
<b>ROSENLUNDSTERRASSEN</b>				
<b>NCC</b>			REGION BOENDE STOCKHOLM VÄLLGATAN 3 170 80 SOLNA TEL 08-585 510 00	
● A	ÄWL			TEL: 08-555 786 00
L	ÄWL			TEL: 08-555 786 00
K	ELU			TEL: 08-622 91 00
V	PQR			TEL: 08-590 965 00
E	PQR			TEL: 018-65 70 80
UPPDRAG NR NCC 0005		RITAD AV HANDLÄGGARE MP		
DATUM 2007-05-15		ANSVARIG BM		
<b>TRAPPHUS 6</b>				
<b>PLAN 3 ENTRÉPLAN</b>				
SKALA A1=1:50 A3=1:100		NUMMER A-40.1-603		REV