
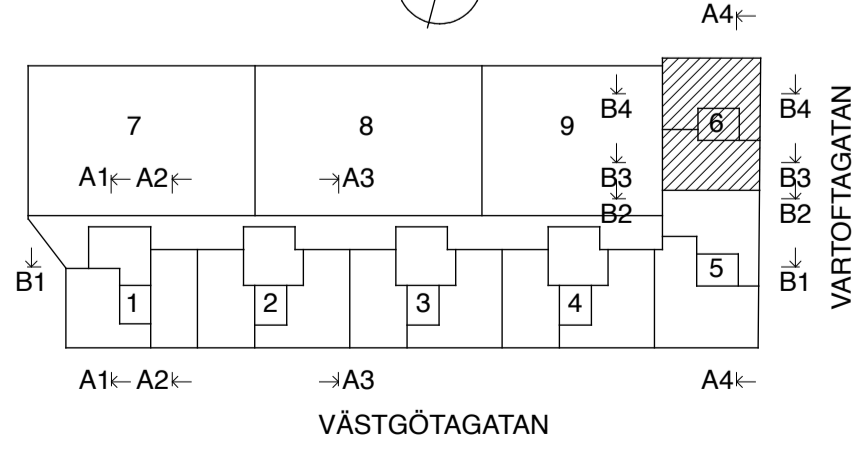


LGH 6062  
4 RoK (4 pers)  
101,2 m<sup>2</sup>

LGH 6061  
3 RoK (3 pers)  
85,1 m<sup>2</sup>

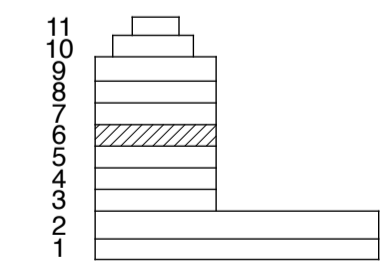

RITNINGEN HAR OMSTÄMPLATS FRÅN BYGGHANDLING TILL RELATIONSHANDLING. AVVIKELSER FRÅN, PÅ RITNING REDOVISAT UTFÖRANDE, KAN FÖREKOMMA, DÅ FÖRÄNDRINGAR I INKÖPS- OCH BYGGSKEDEN EJ HAR INARBETATS PÅ RITNINGEN.

REV	ANT	REVIDERINGEN AVSER	SIGN	DATUM
		RELATIONSHANDLING	MP	2010-04-14
<b>RELATIONSHANDLING</b>				
<b>ROSENLUNDSTERRASSEN</b>				
<b>NCC</b>			REGION BOENDE STOCKHOLM VÄLLGATAN 3 170 80 SOLNA TEL: 08-585 510 00	
● A	ÄWL			TEL: 08-555 786 00
L	ÄWL			TEL: 08-555 786 00
K	ELU			TEL: 08-622 91 00
V	PQR			TEL: 08-590 965 00
E	PQR			TEL: 018-65 70 80
UPPDRAG NR		RITAD AV		HANDLAGGARE
NCC 0005		MP		MP
DATUM		ANSVARIG		
2007-05-15		BM		
<b>TRAPPHUS 6</b>				
<b>PLAN 6</b>				
SKALA		NUMMER		REV
A1=1:50		A-40.1-606		
A3=1:100				